



16 de marzo de 2026

VÍA CORREO ELECTRÓNICO

secretaria@senado.pr.gov

Hon. Thomas Rivera Schatz
Presidente del Senado
El Capitolio, San Juan, Puerto Rico

RE: Petición de Información 2025-0036

Estimado Presidente del Senado:

Durante la sesión del 12 de marzo de 2026, el Senado de Puerto Rico aprobó la petición de información de referencia, en la que se requiere al Departamento de Recursos Naturales y Ambientales (DRNA) lo siguiente:

- 1. Plano y/o huella de las casetas de la Reserva Natural La Parguera elaborado por el agrimensor con el que se establecerán las concesiones para el uso privado de los bienes de dominio público de esa área.**

Se adjunta copia de plano. No se descartan otros mecanismos para establecer las concesiones en la reserva.

- 2. Nombre completo, credenciales y *curriculum vitae* del agrimensor que desarrolló dicho plano.**

Agrimensor René Guerra Menéndez. El DRNA no tiene las credenciales ni el *Currículum Vitae* del agrimensor.

- 3. Nombre de los dueños de las casetas ancladas en los bienes de dominio público marítimo terrestre de la Reserva Natural La Parguera.**

Véase el plano provisto en el inciso 1.

4. Lista de concesiones ya otorgadas y mecanismos utilizados para priorizar la otorgación de las mismas.


A la fecha de contestación del presente requerimiento de información, no se han otorgado concesiones. Las solicitudes recibidas, las cuales están en evaluación, han sido ordenadas según la fecha de recibo.

Respetuosamente,



Waldemar Quiles Pérez

Secretario

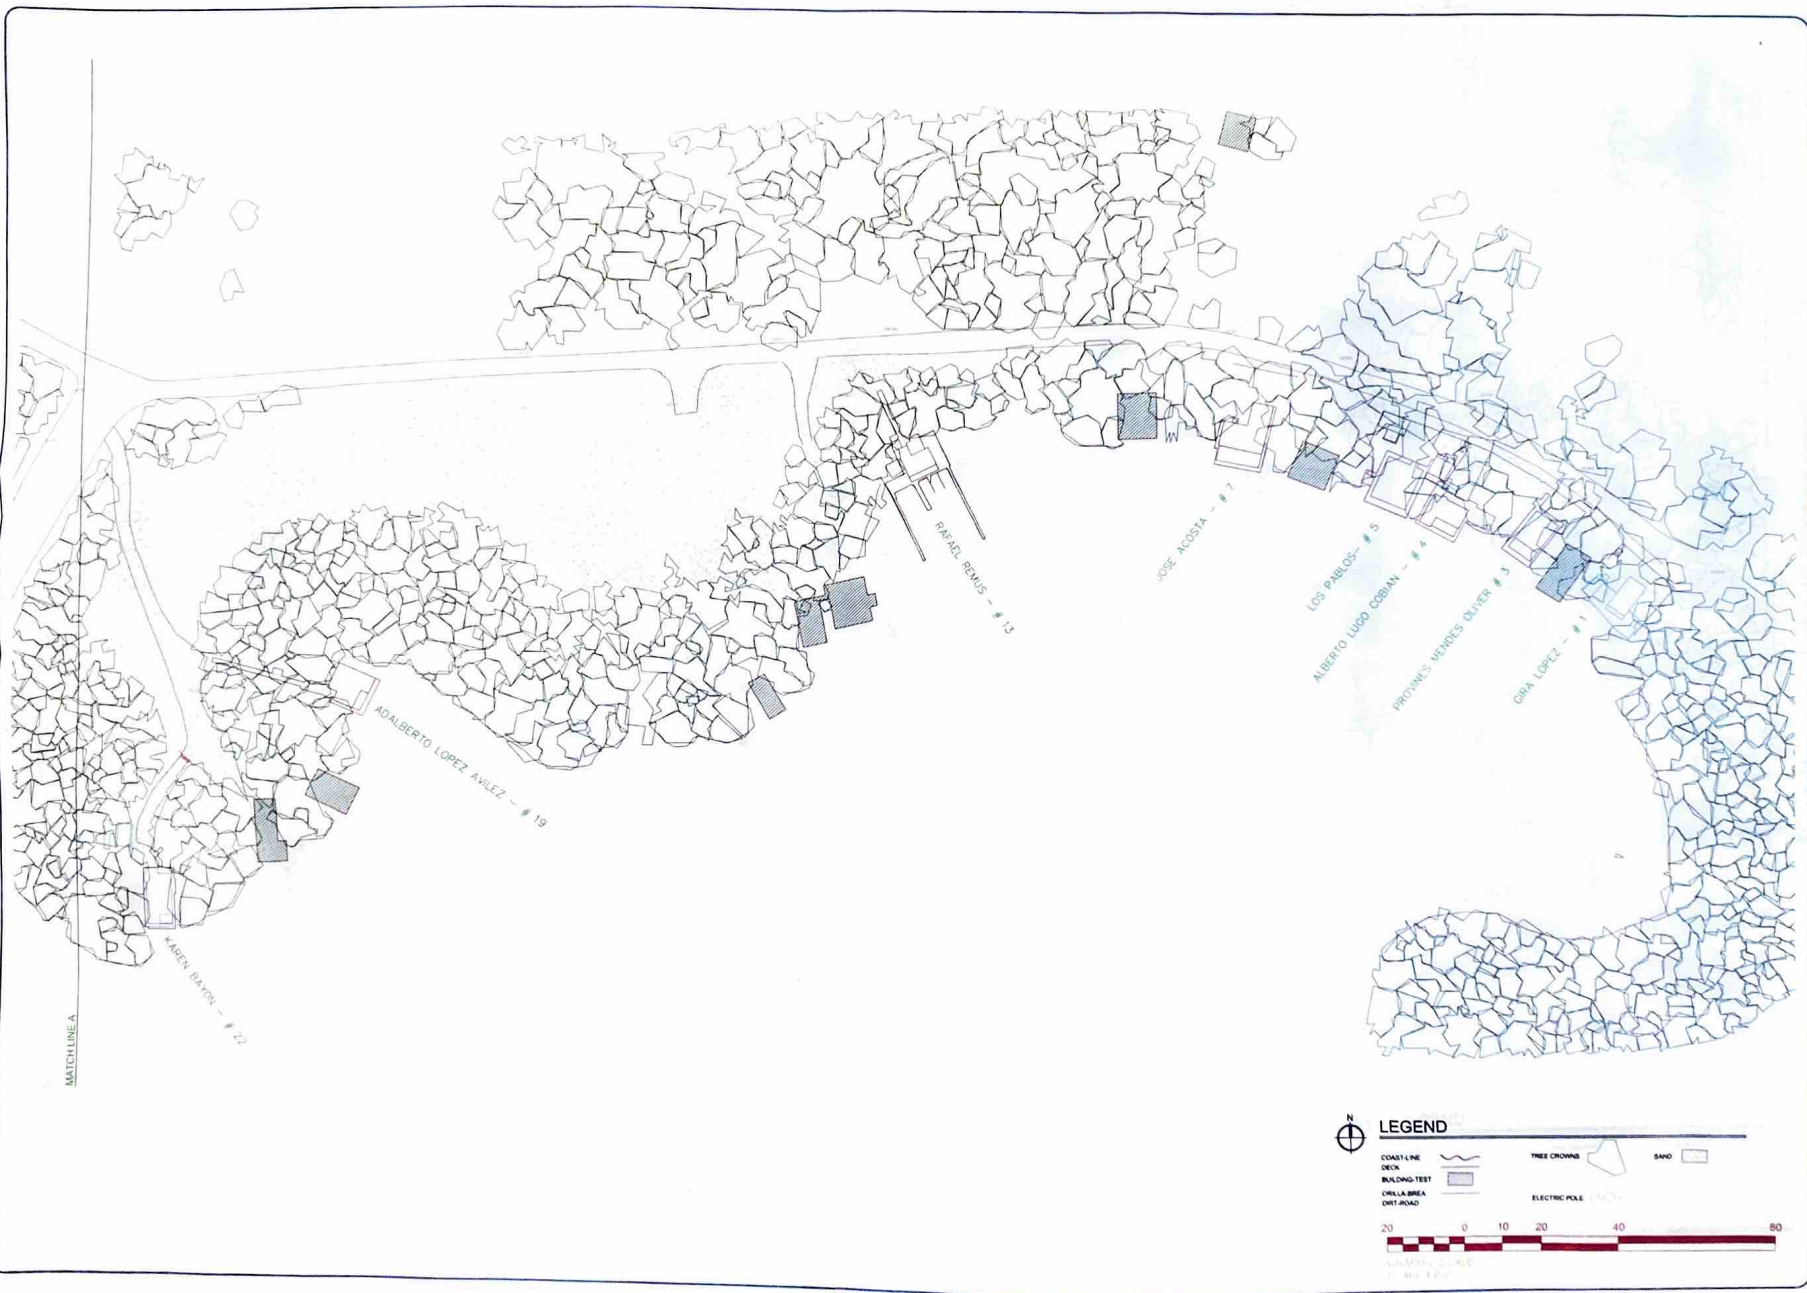

#118 C. PILAR DEFILLO 2DO. PISO,
MAYAGÜEZ, 00681

RENE GUERRA MENEDEZ, P.S.
PROFESSIONAL SURVEYOR LIC. #7185

PRELIMINARY
SUBMITTAL

CERTIFICACION:
SE CERTIFICA QUE ESTA MEMORIAL HA SIDO REALIZADA UTILIZANDO INSTRUMENTOS
GPS SOUTH BRUCE-RTK Y UN SENSOR DE ESTACIONAMIENTO ADICIONAL A UN
SAL NORTON 300 PPR. LOS DATOS DE CAMPO FUERON OBTENIDOS POR
INGENIEROS DE AGRICULTURA BAJO LA SUPERVISION



rgmenendez
@
bioesign.com
RENE GUERRA MENEDEZ
CALLE CAROLINA VIEJA # 1184
P.O. BOX 3324
MAYAGUEZ, P.R. 00681
EMAIL: agrim@rgmenendez.com

REV	DATE	DESCRIPTION
0	09/10/25	SURVEY


DRAWN BY: A.F.A.M	CHECKED BY: R.G.M
----------------------	----------------------

**INVENTARIO DE
CASAS EN LA
PARGUERA**

ADDRESS

SHEET DESCRIPTION
AS-BUILT

SHEET NUMBER
1 OF 8

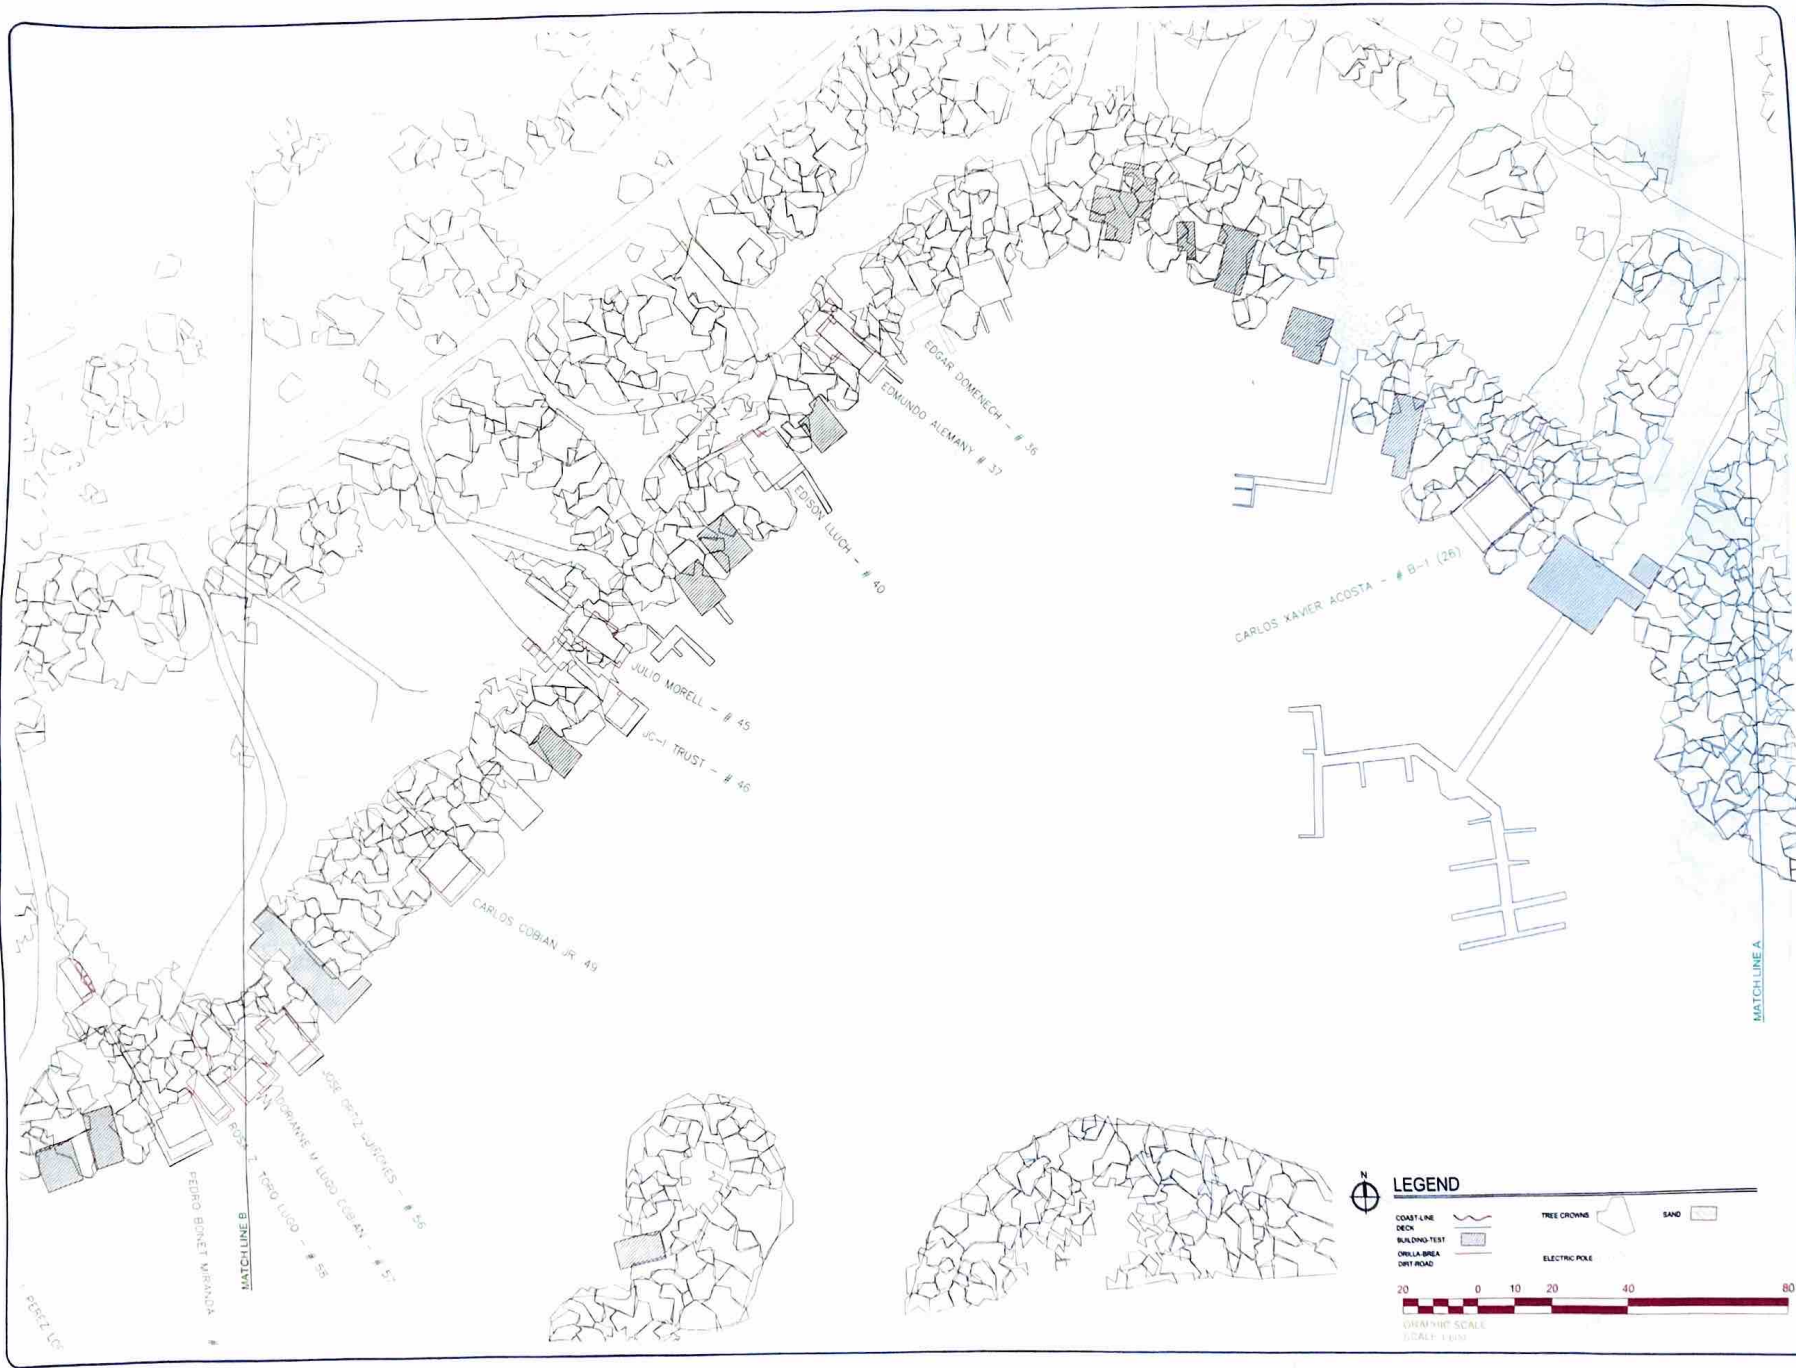

#118 C. PILAR DEFILLÓ 2DO. PISO,
MAYAGÜEZ, 00681

RENÉ GUERRA MENEZES, P.S.
PROFESSIONAL SURVEYOR LIC. #7185

PRELIMINARY
SUBMITTAL

CERTIFICACION

CERTIFICO QUE ESTA MEMORIA DE REALIZO UTILIZANDO INSTRUMENTOS



rgmenendez
@
biosign.com

RENÉ GUERRA MENEZES
PROFESSIONAL SURVEYOR LIC. #7185
P.O. BOX 1284 MAYAGÜEZ, P.R. 00681
EMAIL: renegm@biosign.com

REV	DATE	DESCRIPTION
0	09/10/2025	SURVEY

DRAWN BY: A.F.A.M	CHECKED BY: R.G.M
----------------------	----------------------

INVENTARIO DE CASAS EN LA PARGUERA

ADDRESS

SHEET DESCRIPTION
AS-BUILT


SHEET NUMBER
2 OF 8



 JORGE RODRIGUEZ LUGO # 81
 JOSE FRANCISCO LUYCH # 80
 LUIS A. ROJAS RAMIREZ # 79

AGUSTIN CARRER - # 71
 FELIX DANIEL ROSARIO # 70
 MERCEDES BOCHETTI # 69
 LUIS RIVERA SUACA - # 66

JORGE JUSTINIANO -
 MARE PESADO
 CARLOS J. PEREZ
 PEDRO BOJET MIRANDA

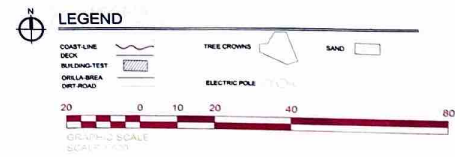

#118 C. PILAR DEFILLO 2DO. PISO.
 MAYAGÜEZ, 00681

RENE GUERRA MENEZES, P.S.
 PROFESSIONAL SURVEYOR LIC. #7185

PRELIMINARY
 SUBMITTAL

CERTIFICACION:



rgmenendez@bioesign.com
 @bioesign.com
 RENE GUERRA MENEZES,
 PROFESSIONAL SURVEYOR
 LICENSE # 7185
 STATE OF PUERTO RICO

REV	DATE	DESCRIPTION
0	09/10/25	SURVEY


DRAWN BY: A.F.A.M. CHECKED BY: R.G.M.

**INVENTARIO DE
 CASAS EN LA
 PARGUERA**

ADDRESS

SHEET DESCRIPTION
AS-BUILT

SHEET NUMBER
 3 OF 8

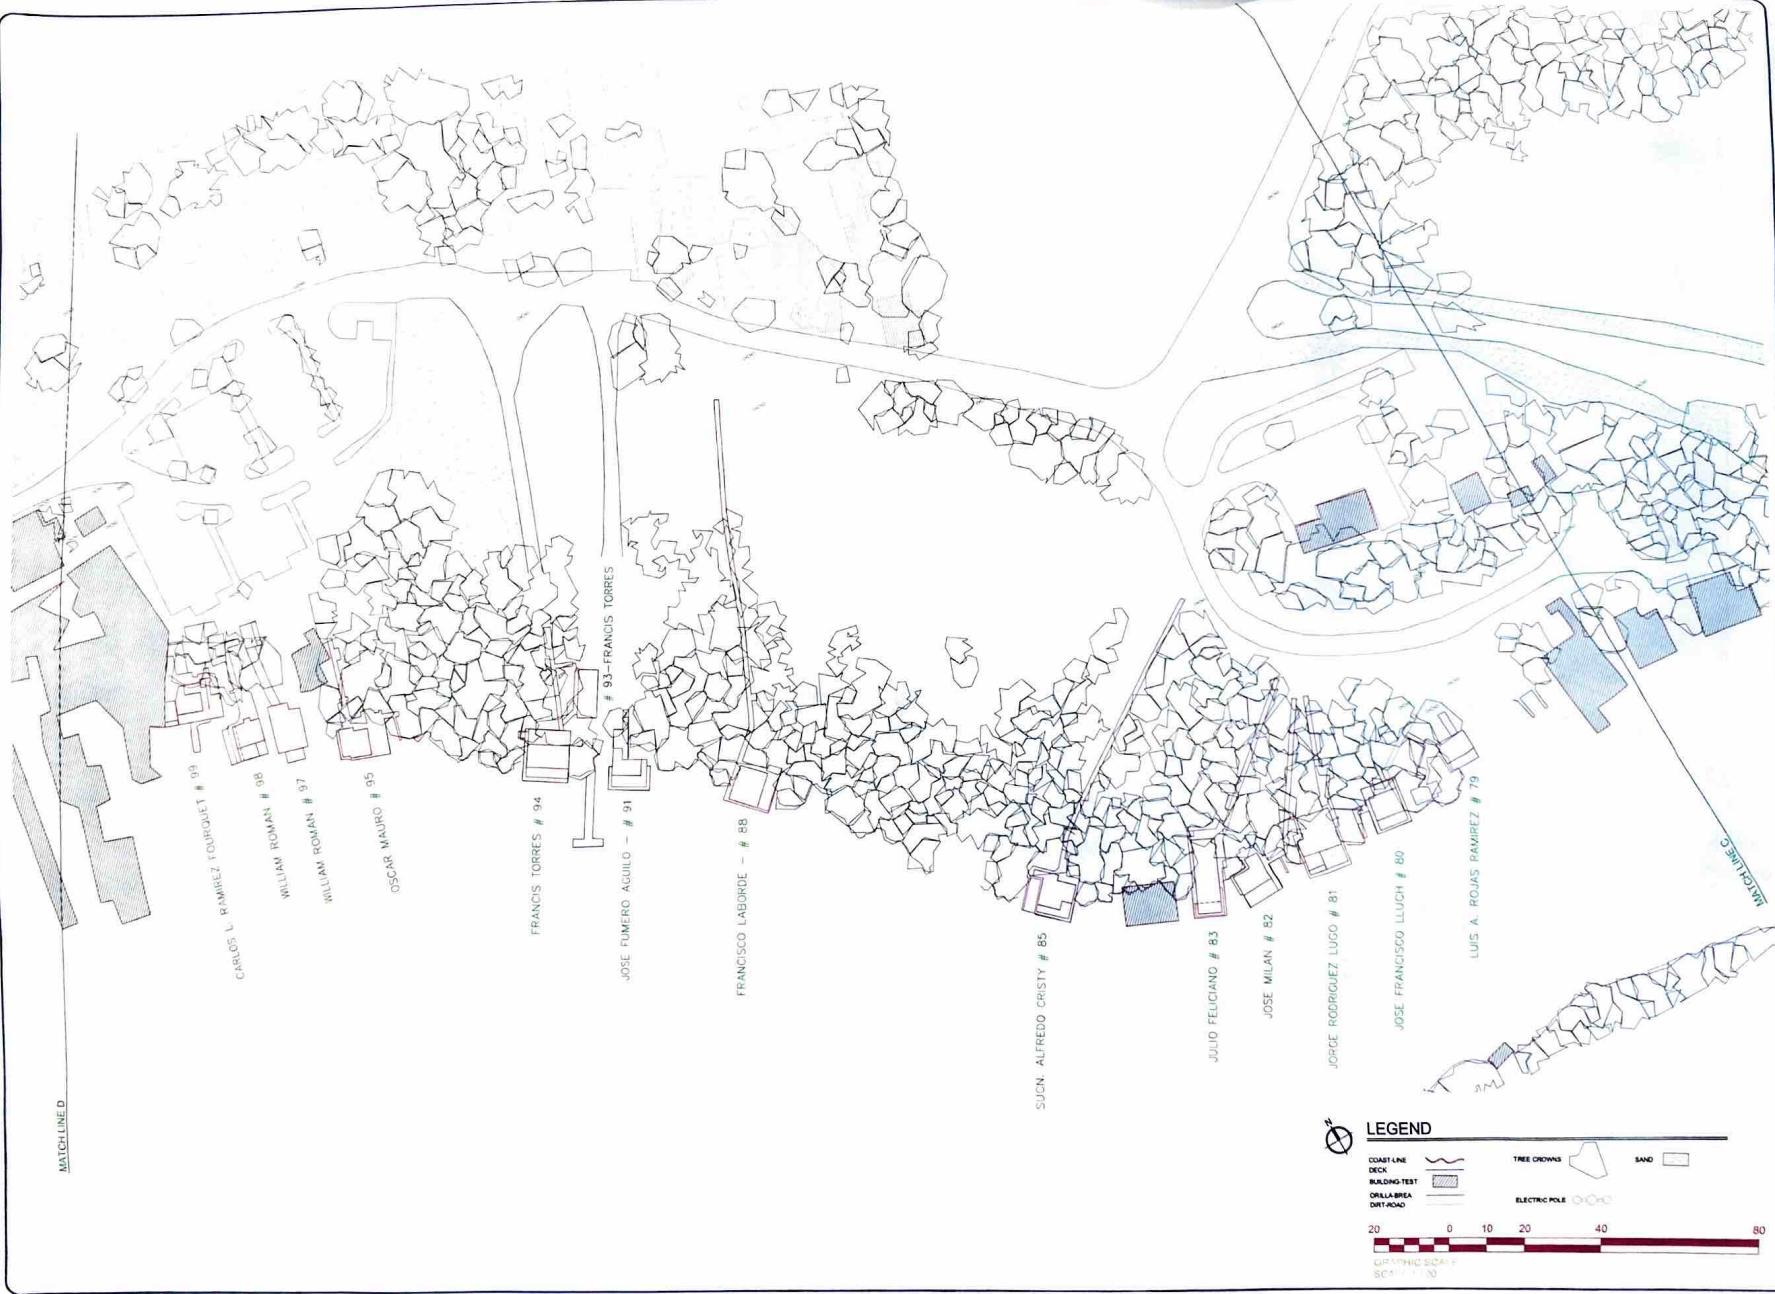

#118 C. PILAR DEFILLÓ 2DO. PISO,
MAYAGÜEZ, 00681

RENE GUERRA MENEZES, P.S.
PROFESSIONAL SURVEYOR LIC. #7185

PRELIMINARY
SUBMITTAL

CERTIFICACION:
CONFIRMO QUE ESTA MEDICION SE REALIZO UTILIZANDO INSTRUMENTOS
GPS SOUTH BLOC-RTK Y UN VECTOR DE ESTACIONE L3 ADOSADO A UN
GPS BLOC 300 RTK. LOS DATOS DE CAMPO FUERON OBTENIDOS POR
MEDIOS DE ADMINISTRACION SAJO Y SUPERVISION.



rgmenendez
@
bioesign.com
RENE GUERRA MENEZES
PROFESSIONAL SURVEYOR LIC. #7185
CALLE DE LA UNION # 100 TORRE
MAYAGÜEZ, P.R. 00681

REV	DATE	DESCRIPTION
0	08/10/25	SURVEY


DRAWN BY: A.F.A.M. CHECKED BY: R.G.M.


**INVENTARIO DE
CASAS EN LA
PARGUERA**

ADDRESS

SHEET DESCRIPTION
AS-BUILT

SHEET NUMBER
4 OF 8

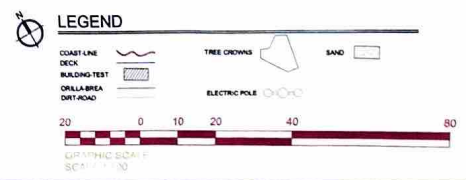

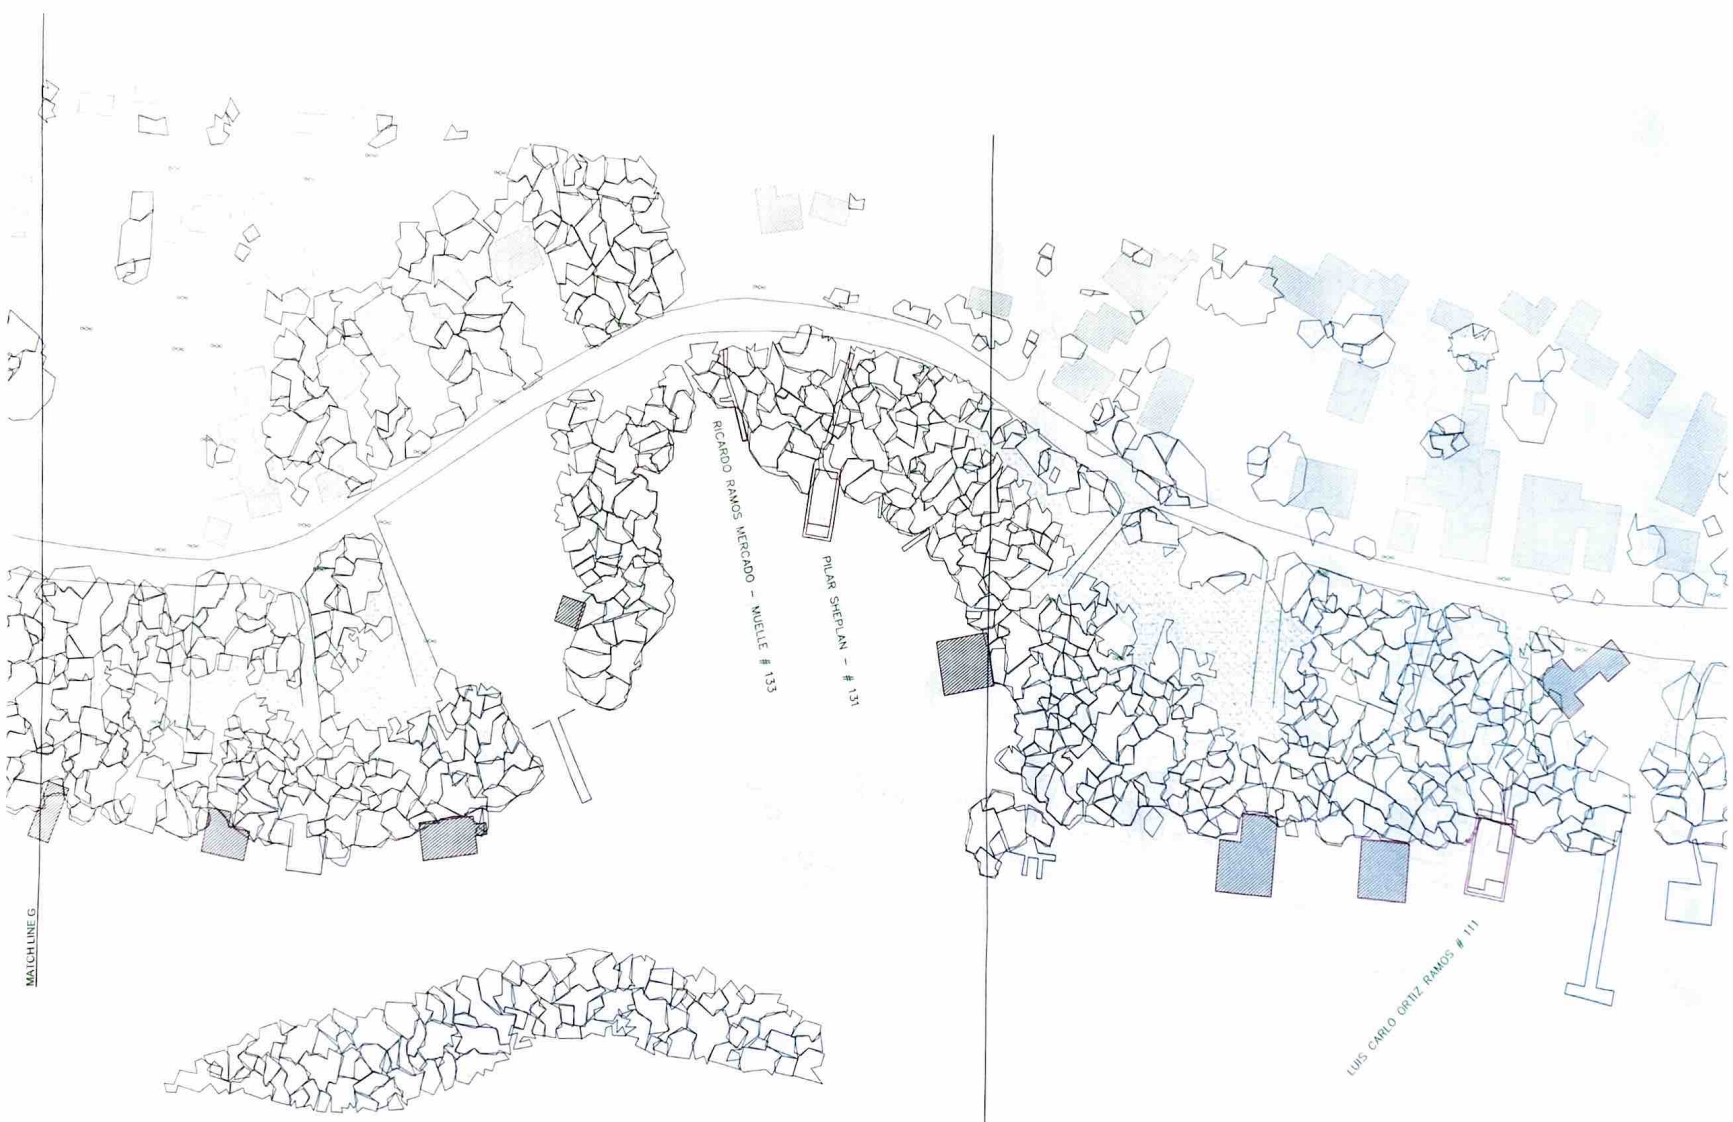

#118 C. PILAR DEFILO 2DO. PISO,
MAYAGÜEZ, 00681

RENE GUERRA MENEDEZ, P.S.
PROFESSIONAL SURVEYOR LIC. #7185

PRELIMINARY
SUBMITTAL

CERTIFICACION:




rgmenendez
@
bioesign.com
RENE GUERRA MENEDEZ
PROFESSIONAL SURVEYOR LIC. #7185

REV	DATE	DESCRIPTION
0	09/10/25	SURVEY

DRAWN BY: A.F.A.M. CHECKED BY: R.G.M.


INVENTARIO DE CASAS EN LA PARGUERA

ADDRESS

SHEET DESCRIPTION
AS-BUILT

SHEET NUMBER

6 OF 8

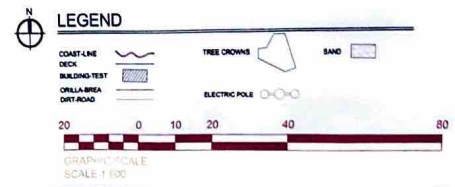



#118 C. PILAR DEFILLO 2DO. PISO,
MAYAGÜEZ, 00681

RENE GUERRA MENENDEZ, P.S.
PROFESSIONAL SURVEYOR LIC. #7185

PRELIMINARY
SUBMITTAL

CERTIFICACION:




rgmenendez
@
bioesign.com
RENE GUERRA MENENDEZ
PROFESSIONAL SURVEYOR LIC. #7185
MAYAGUEZ, P.R. 00681

REV	DATE	DESCRIPTION
0	09/10/23	SURVEY



DRAWN BY: A.F.A.M	CHECKED BY: R.G.M
----------------------	----------------------

**INVENTARIO DE
CASAS EN LA
PARGUERA**

ADDRESS

SHEET DESCRIPTION
AS-BUILT

SHEET NUMBER
7 OF 8

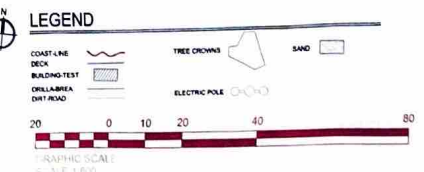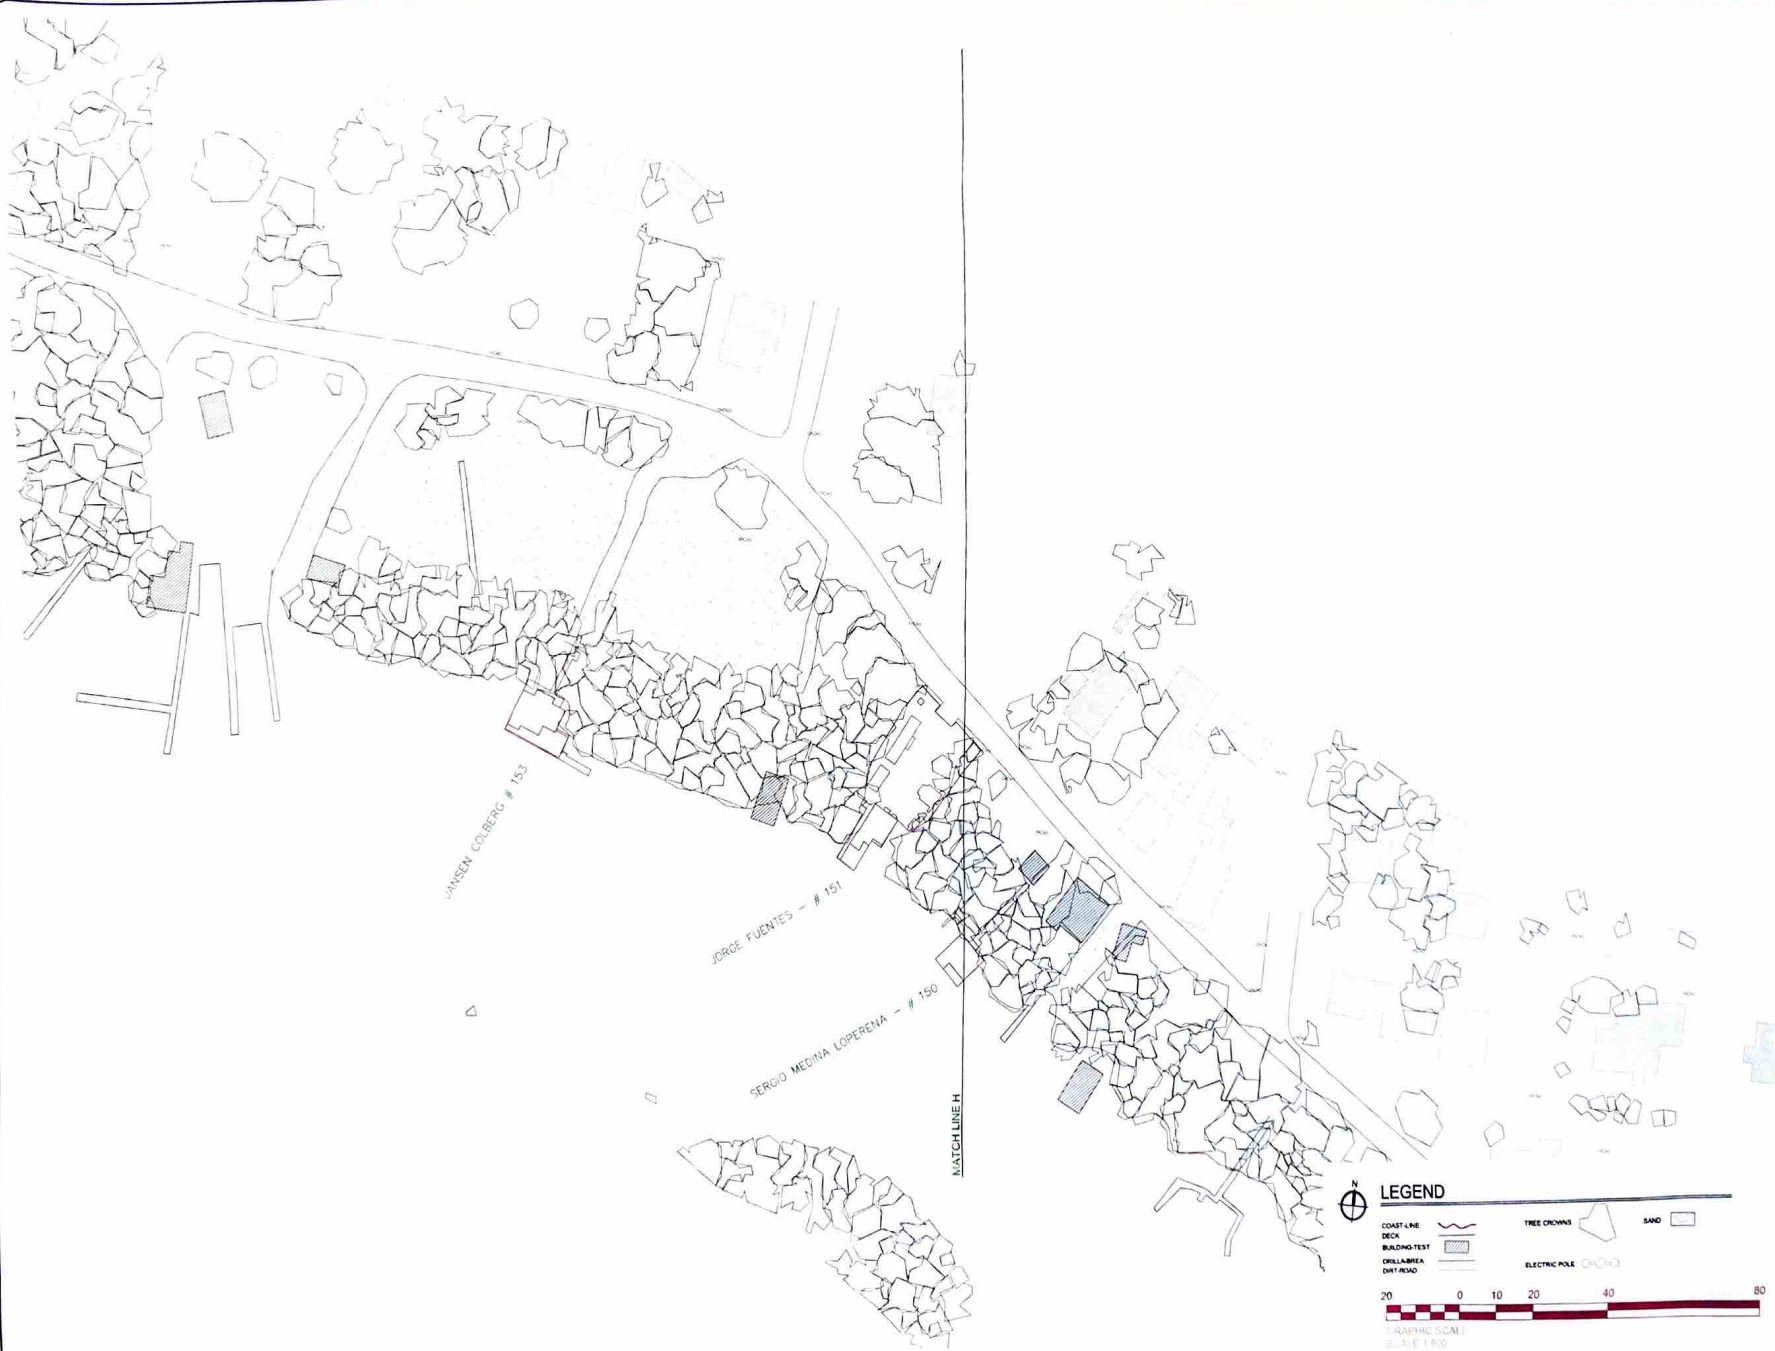

#118 C. PILAR DEFILLO 2DO. PISO,
MAYAGÜEZ, 00681

RENE GUERRA MENENDEZ, P.S.
PROFESSIONAL SURVEYOR LIC. #7185

PRELIMINARY
SUBMITTAL

CERTIFICACION:

rgmenendez
bicsign.com
RENE GUERRA MENENDEZ
PROFESSIONAL SURVEYOR LIC. #7185
MAYAGUEZ, P.R. 00681

REV	DATE	DESCRIPTION
0	09/10/25	ALTA SURVEY

DRAWN BY: A.F.A.M. CHECKED BY: R.G.M.

INVENTARIO DE CASAS EN LA PARGUERA

ADDRESS

SHEET DESCRIPTION
AS-BUILT

SHEET NUMBER
8 OF 8